



計画平面図 S=1/500

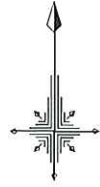


計画平面図 S=1/500

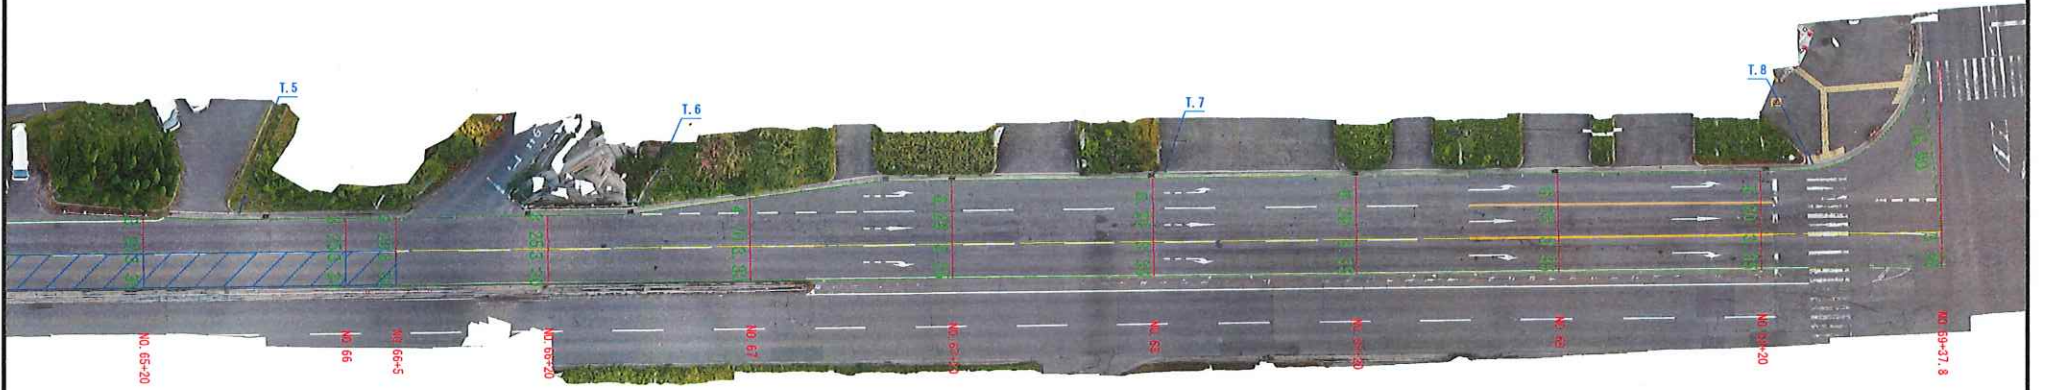

出来形平面図 S=1/500


出来形

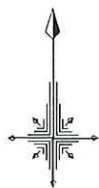

凡例	
—	出来形範囲・面積・幅員
—	起工測量範囲・面積・幅員

出来形平面図 S=1/500

出来形

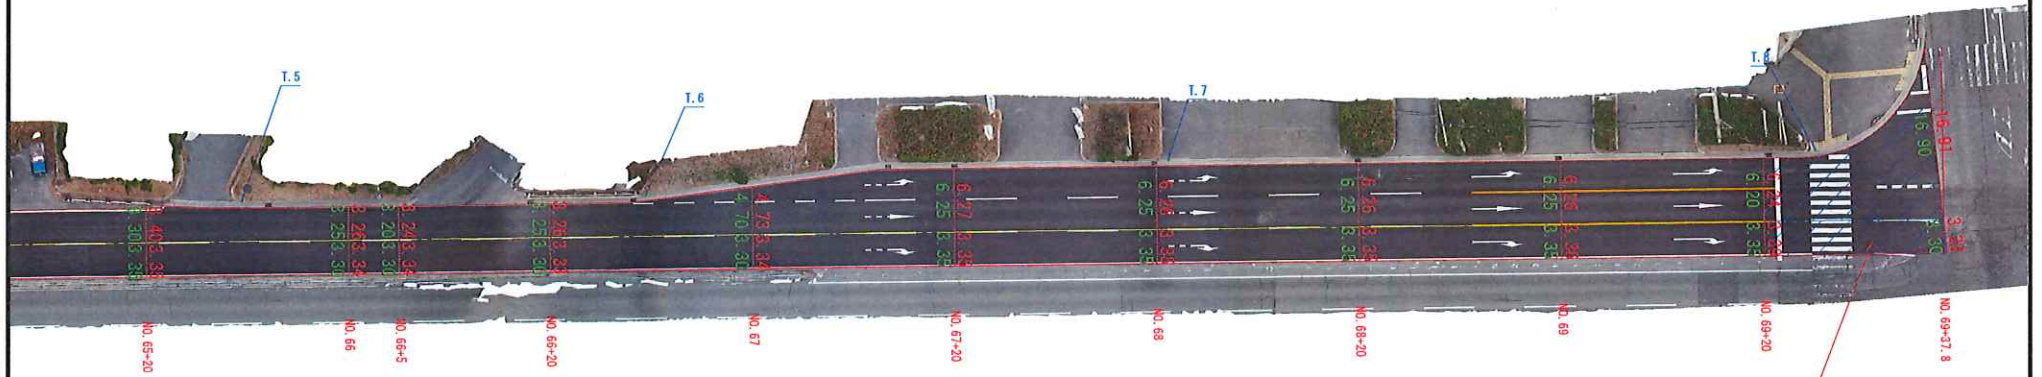

1層部 (NO. 69+20 ~ NO. 69+37.8) A=207.3m²
A=207.3m²

凡例	
—	出来形範囲・面積・幅員
—	起工測量範囲・面積・幅員